QUARTA
LA CARTE DE LA COMPETENCE

COMMUNE DE GOVEN

La Lucinière 2

PLAN DE VENTE


BATI-AMÉNAGEMENT
AMÉNAGEUR-LOTISSEUR

SNC LA LUCINIERE
75, rue de l'Alma
35000 RENNES
TEL. 02 40 37 61 00
contact@batiamenagement.fr

TERRAVIA Immobilier

LOT 81

QUARTA

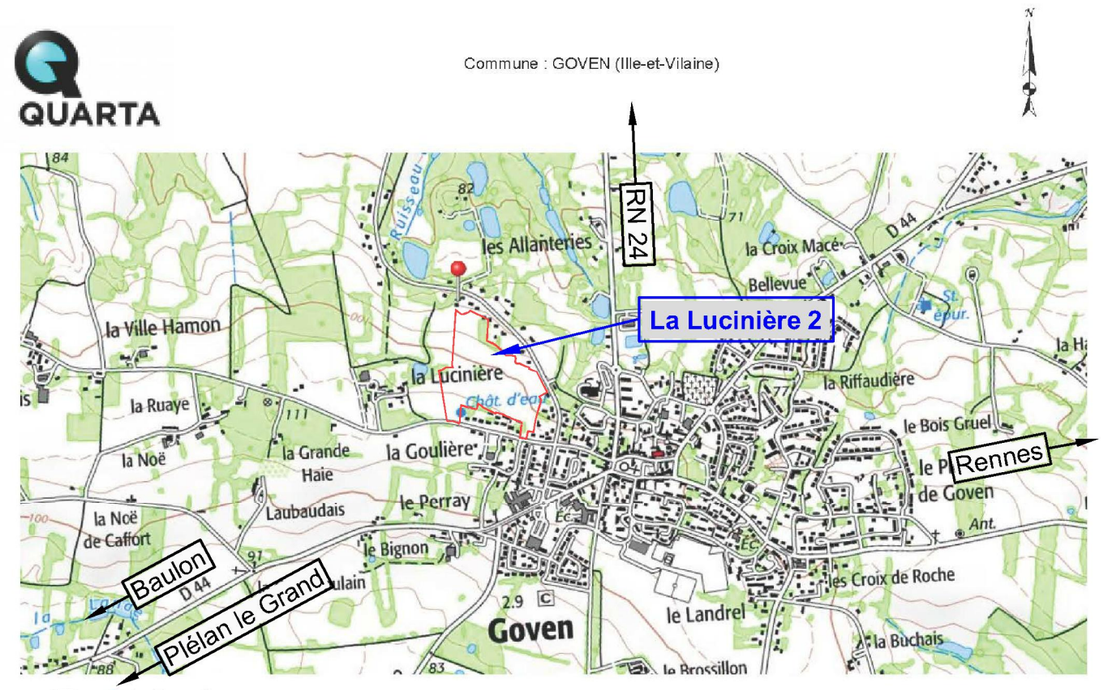

SNC LA LUCINIERE 75 rue de l'Alma - 35000 RENNES		Tél. 02 40 37 61 00 contact@batiamenagement.fr	*MAITRE D' OUVRAGE*
Quarta 123 rue du Temple de Blosne - 35136 SAINT-JACQUES-DE-LA-LANDE		Tél. 02 99 30 12 12 travaux35@quarta.fr	*BUREAU D'ETUDES VRD*
Paumier Architectes Associés 20 avenue Henri Fréville -35200 RENNES		Tél. 02 23 42 45 45 contact@paumier-architectes.fr	*ARCHITECTES URBANISTES*
Quarta 123 rue du Temple de Blosne - 35136 SAINT-JACQUES-DE-LA-LANDE		Tél. 02 99 30 12 12 contact@quarta.fr	*GEOMETRES EXPERTS*


PLAN D' ENSEMBLE FIGURATIF

Commune de Goven

La Lucinière 2



LEGENDE

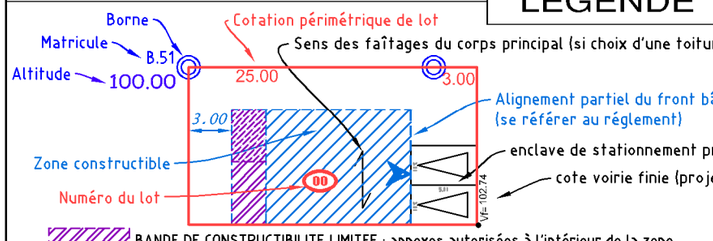

Topographie
- Courbe de niveau
- Talus existant
- Fossé existant

Végétation
(Nombre et emplacement à titre indicatif)
- Arbres existants
- Arbres Arbrisseaux à planter

Réseaux
- Branchement EU
- Radier EU
- Tampon EU
- Branchement EP
- Radier EP
- Tampon EP
- Coffret BT/RMBT
- Coffret AEP
- Coffret gaz
- Citerneau Télécom
- Transformateur
- Candélabre
- Poteau incendie


Nota : Il est impératif de s'appuyer sur le nivellement fourni par le Géomètre suite au bornage du lot.
La position des branchements est définie d'après les plans de RECOLEMENT établis par les Entreprises.
Les acquéreurs devront impérativement vérifier le positionnement définitif des ouvrages (AEP,EU/EP,Basse Tension,Gaz,Télécom,Candélabres).

Commune de Goven
La Lucinière 2
24 rue des Hirondelles

LOT 81
Lot remblayé

SUPERFICIE	344 m²
Surface de Plancher :	170 m²
Section cadastrale :	ZS
Parcelle	330

ECHELLE : 1 / 200
Système Altimétrique : NGF/IGN69

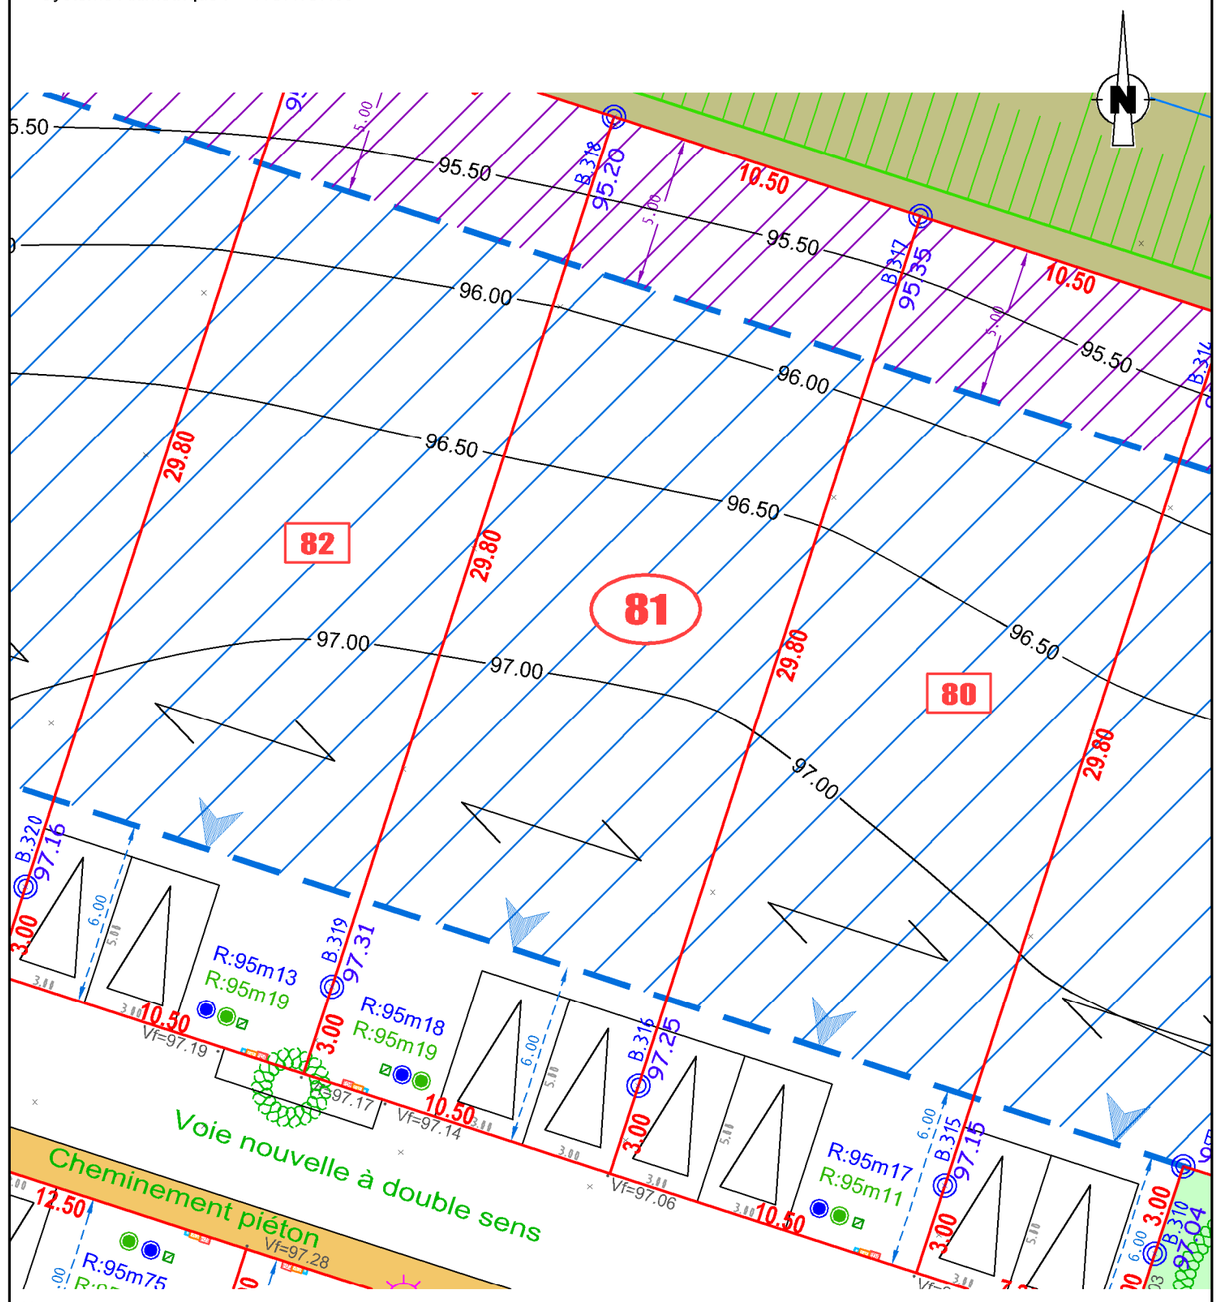

Nota :
Une étude de sol est obligatoire avant construction.
Les cotes de dalle devront impérativement tenir compte des cotes projet voirie de l'opération, afin, notamment, de respecter les normes PMR visées par le décret n°2006-1658 du 21/12/2016.

Abréviations diverses :
APM : Aire de Présentation des Ordures Ménagères
PMR : Personne à Mobilité Réduite

N° de PA : 35123 20 W0001
Modificatif :
Dossier : N161078C.dwg
Date : 10/02/2023